


GRUNDRISS

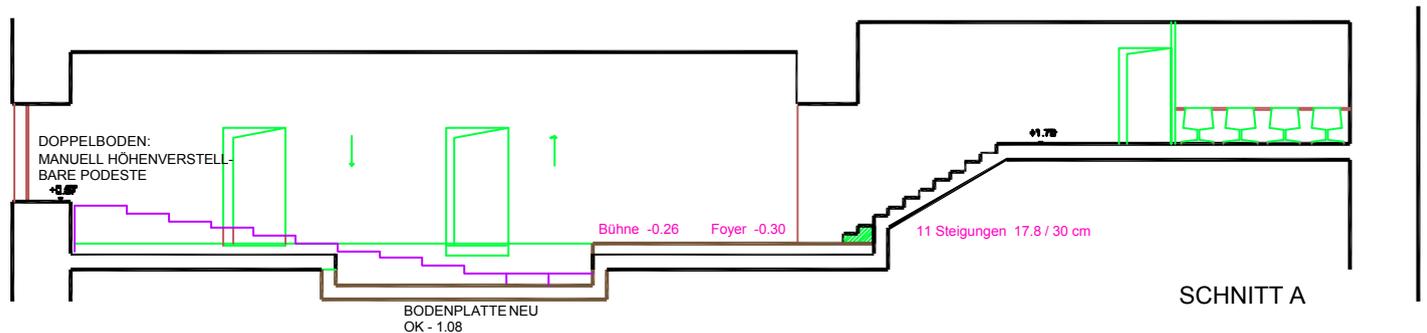

SCHNITT A

OBJEKT : UMBAU UND SANIERUNG "THEATER IM BURGBACHKELLER", ST.-OSWALDS-GASSE 3

6300 ZUG

BAUHERR: BAUDEPARTEMENT DER STADT ZUG, LIEGENSCHAFTSVERWALTUNG, ZEUGHAUSGASSE 9

6300 ZUG

REVISIONSPLAN

1:100

28.02.2002

AS

11.03.2003

A3